


ХАРАКТЕРИСТИКА КВАРТИРИ № 405
(~~КІМНАТИ, ЖИЛОГО БЛОКУ, СЕКЦІЇ~~) У БУДИНКУ КВАРТИРНОГО ТИПУ
(~~ГУРТОЖИТКУ~~)

[illegible]

ПЛАН
квартири (кімнати, жилого блоку, секції) № 405
у будинку квартирного типу (гуртожитку)
вулиця (проспект, площа) **Академіка Глушка** № **22-Б**
місто (селище, село) **Одеса**
район -----, область **Одеська**
Масштаб 1:100

4 поверх

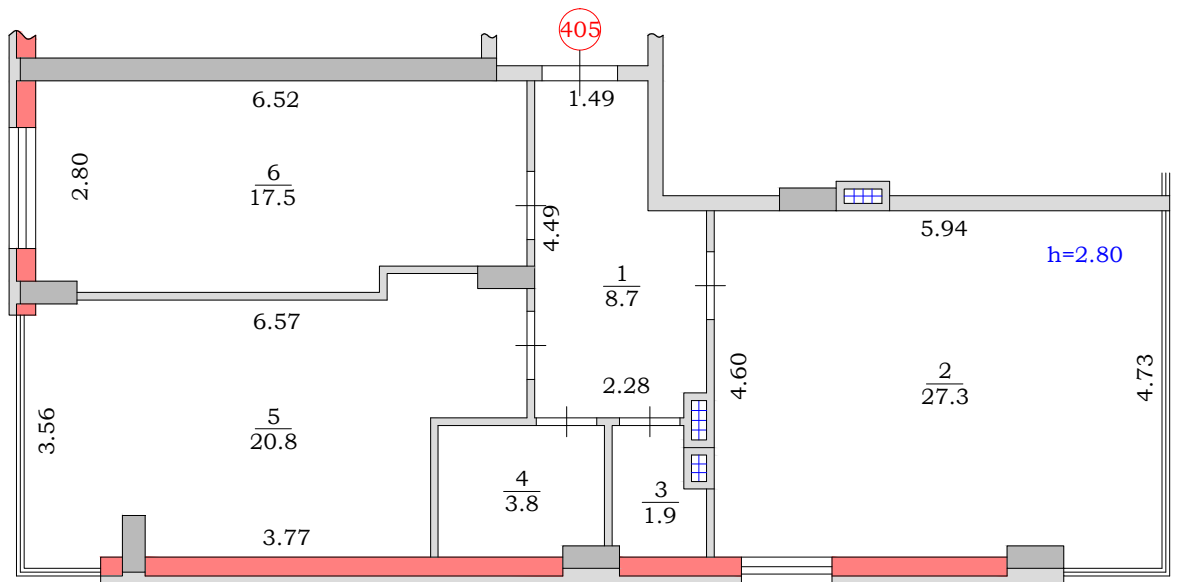

ЕКСПЛІКАЦІЯ
приміщень квартири (кімнати, жилого блоку, секції) № 405

Вулиця (проспект, площа) **Академіка Глушка** № **22-Б**
місто (селище, село) **Одеса**
район -----
область **Одеська**

Літера	Поверх	Номери відокремлених груп приміщень	Номери приміщень	Призначення приміщень	Загальна площа приміщень, підрахована за формулами розрахунку площ (кв.м.)	Площа (кв.м.)				Примітки
						житлова	допоміжна (підсобна)	Площа літніх, неопалюваних приміщень	Площа приміщень загального користування	
1	2	3	4	5	6	7	8	9	10	11
	4	405	1	коридор	8,7		8,7			
			2	кухня	27,3		27,3			
			3	вбиральня	1,9		1,9			
			4	ванна	3,8		3,8			
			5	житлова	20,8	20,8				
			6	житлова	17,5	17,5				
Усього:					80,0	38,3	41,7			

25 січня 2021 р